


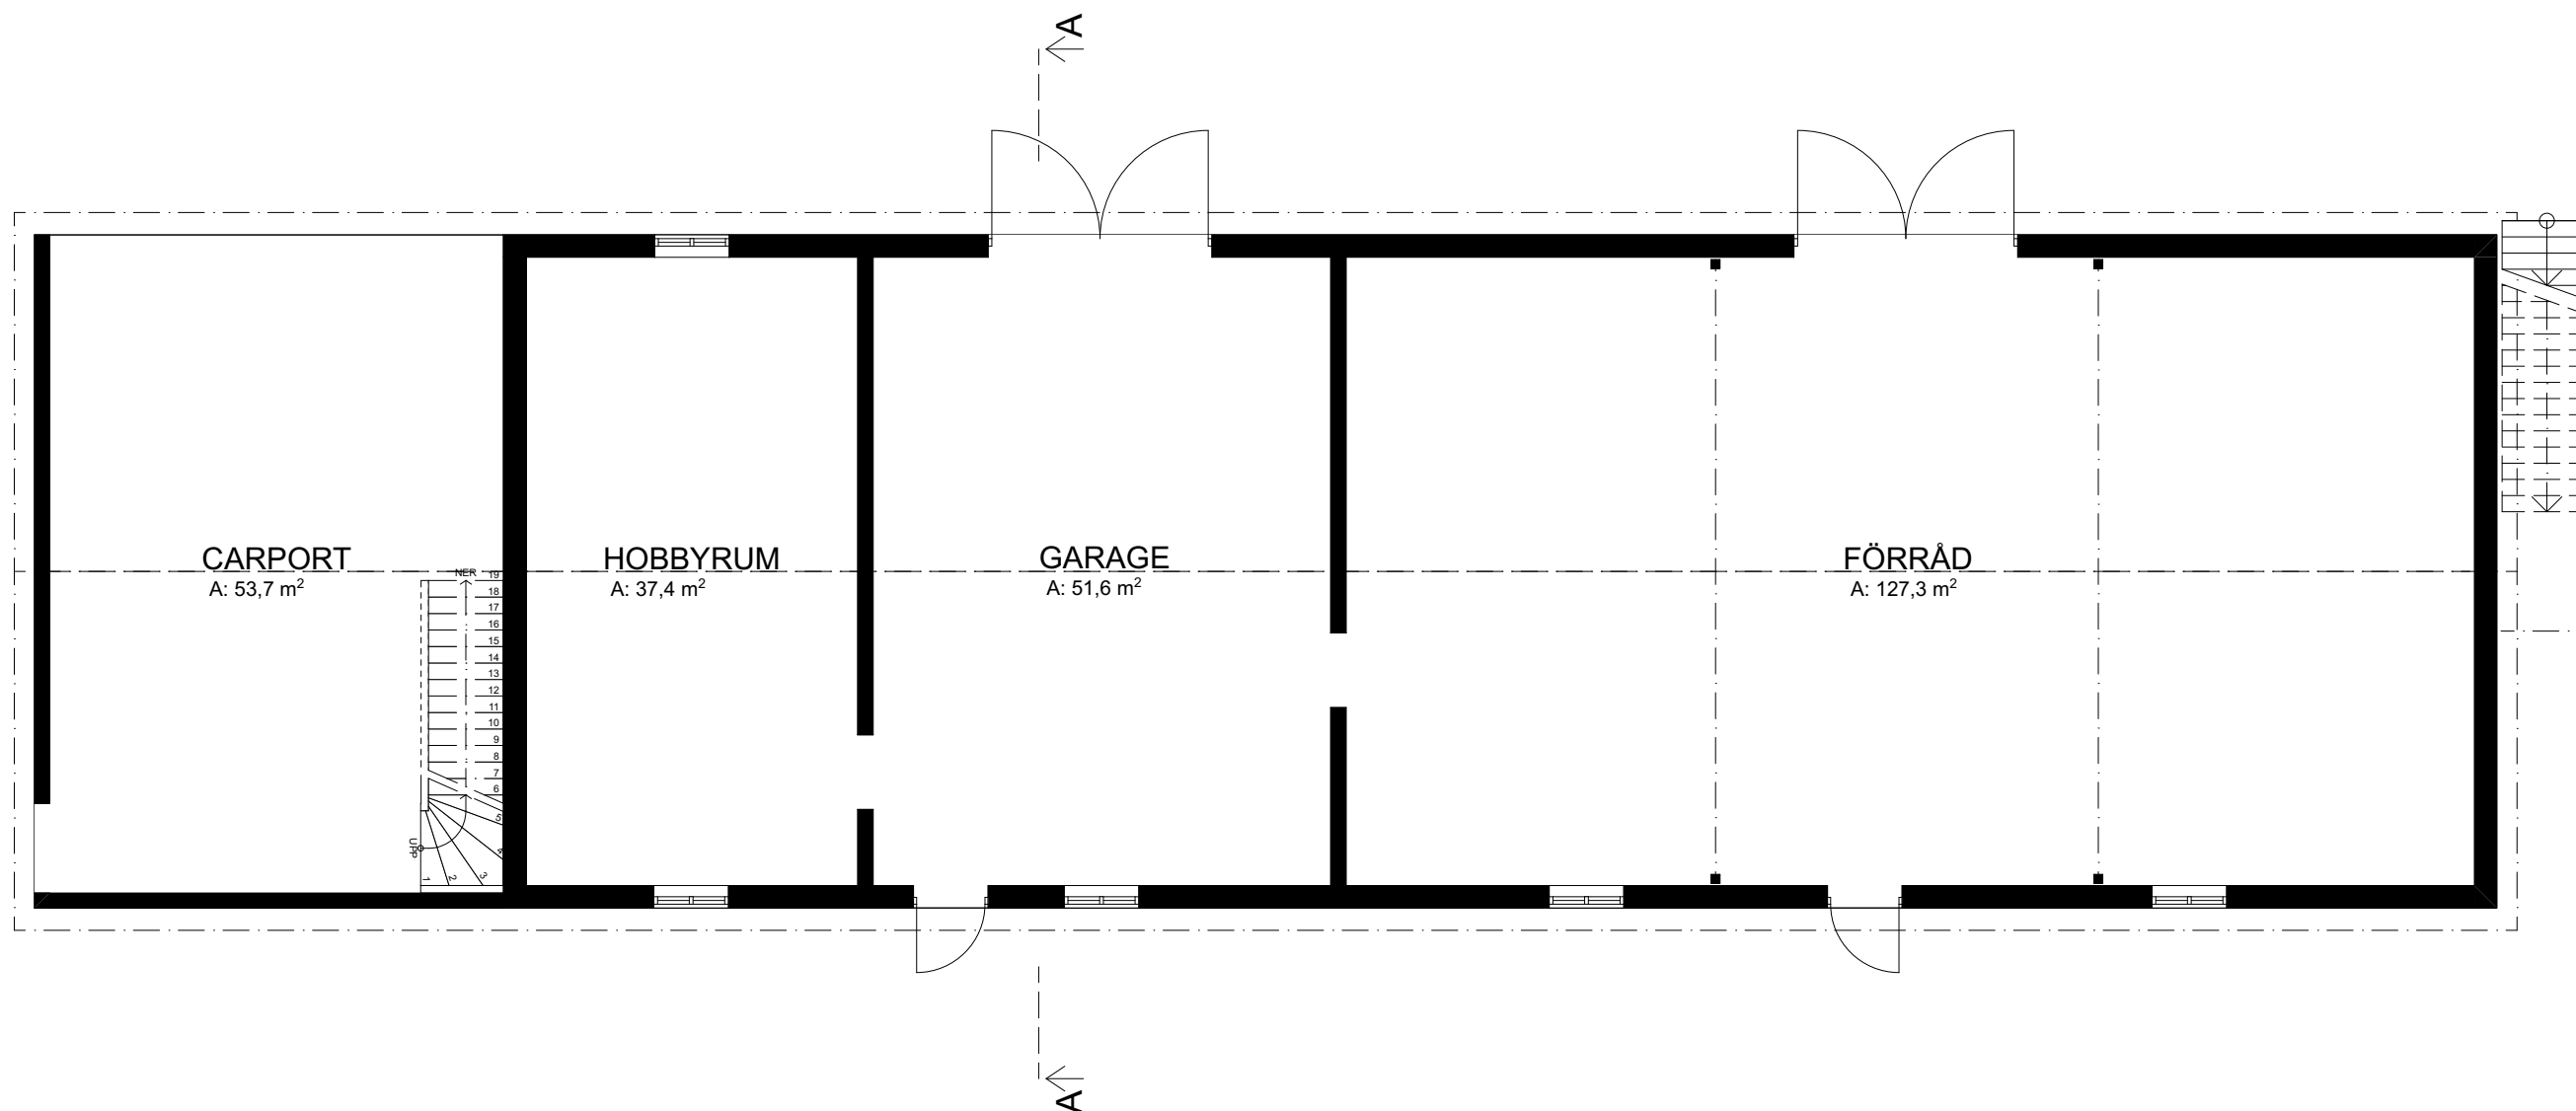

Våning 1
1:100

RELATIONSHANDLING


TORNHULT 2:17, HELSINGBORG

IACx3 AB
Planavägen 20, 254 70 Kattarp
0708-174050
johan@iacx3.se

NYBYGGNAD AV KOMPLEMENTBYGGNAD
PLAN, VÅN 1
2023-06-27

SKALA 1:100

A-01

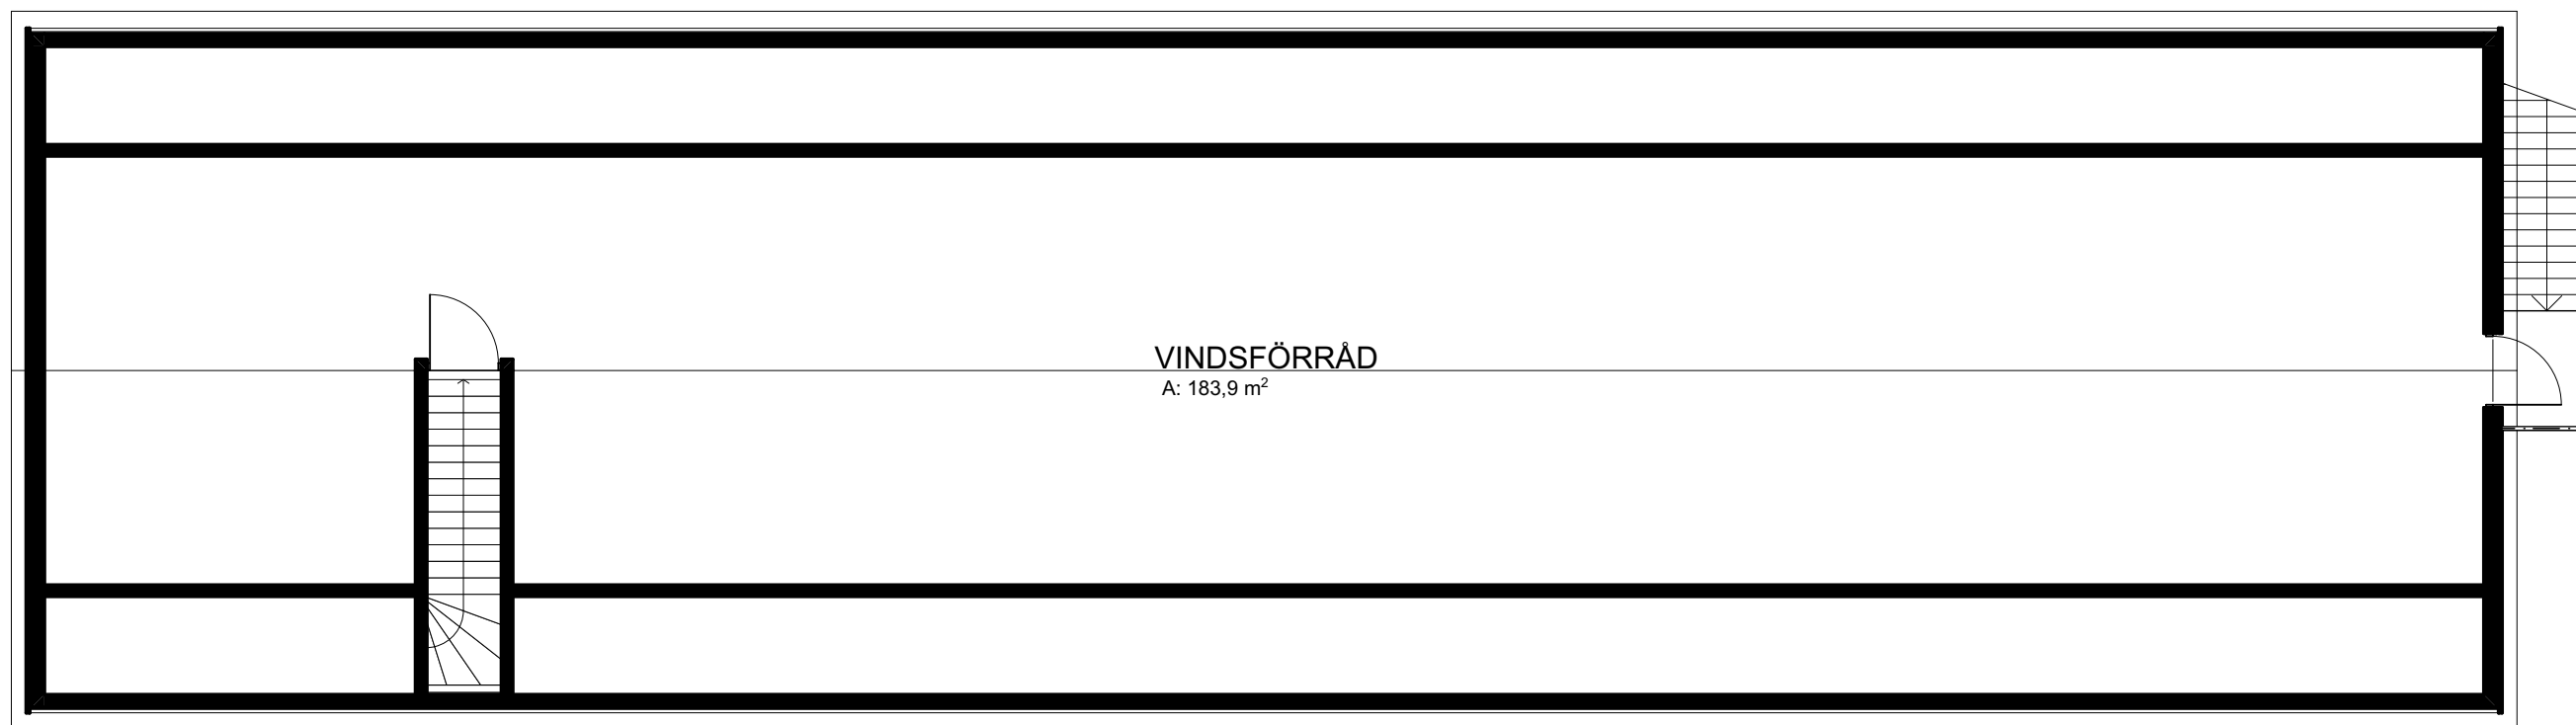

Vind
1:100

RELATIONSHANDLING


TORNHULT 2:17, HELSINGBORG

IACx3 AB
Planavägen 20, 254 70 Kattarp
0708-174050
johan@iacx3.se

NYBYGGNAD AV KOMPLEMENTBYGGNAD
PLAN, VIND
2023-06-27

SKALA 1:100


A-02

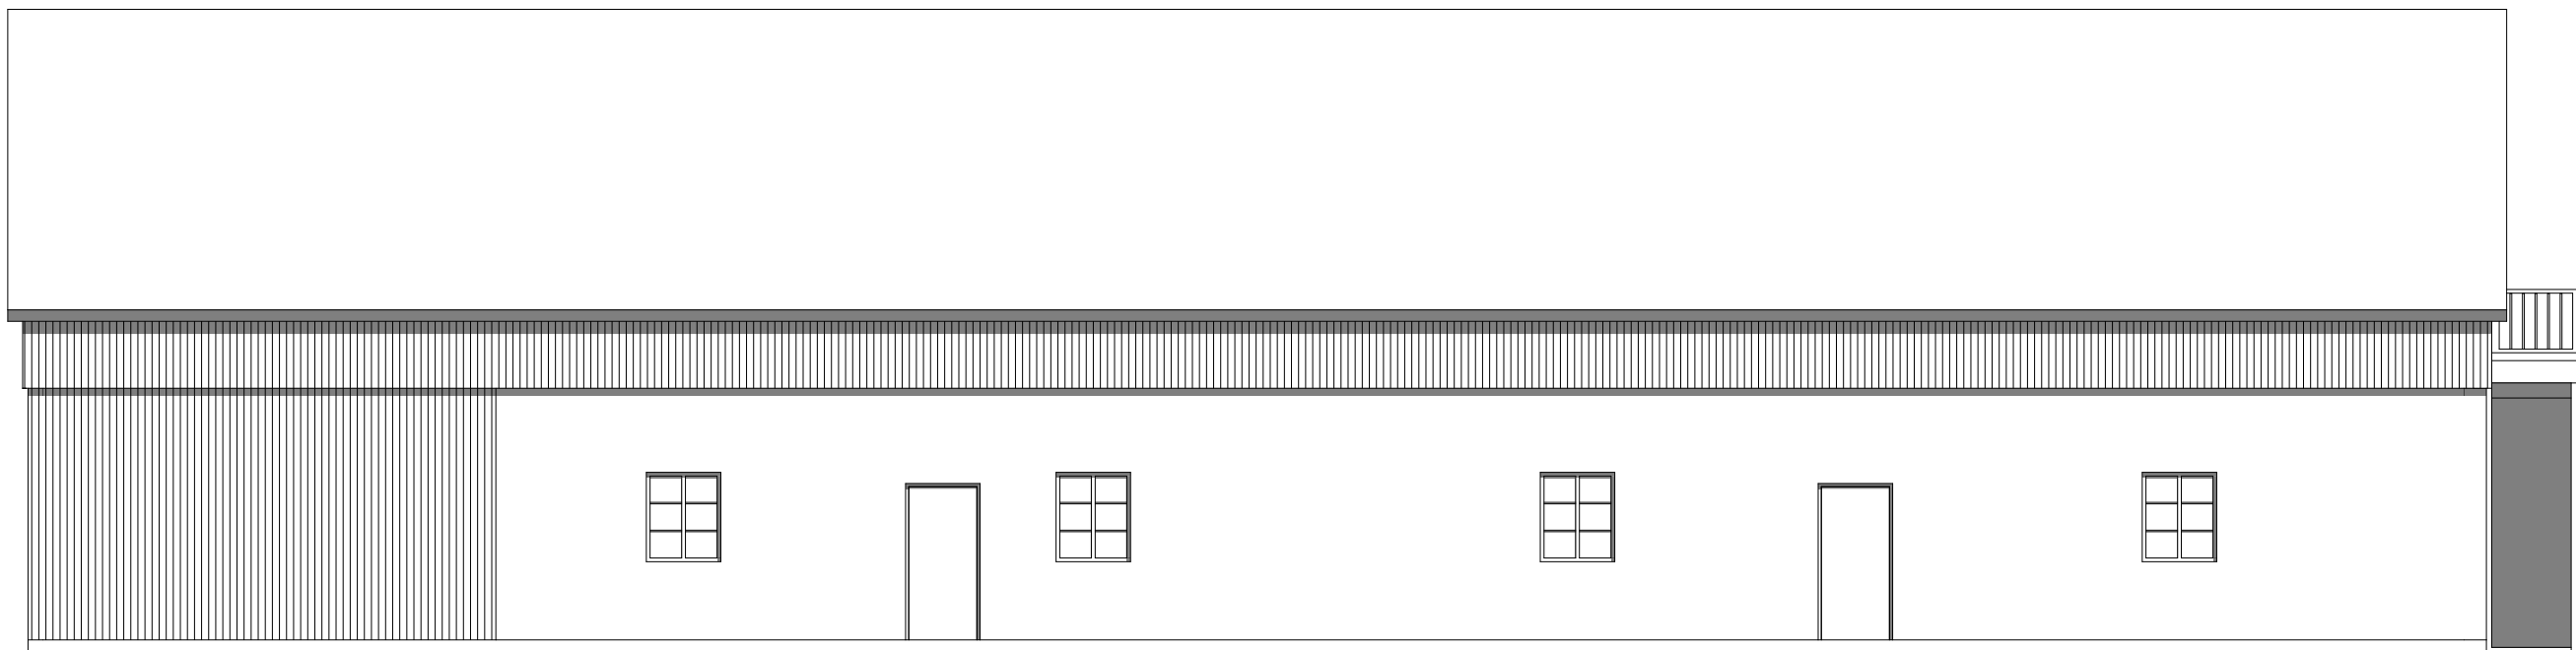

Fasad SV
1:100



Fasad SO
1:100

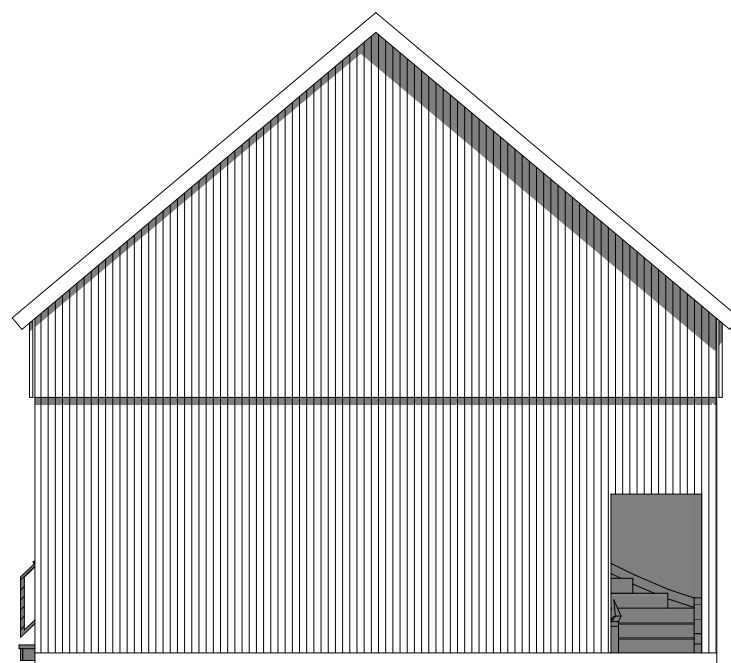

Fasad NV
1:100

RELATIONSHANDLING


TORNHULT 2:17, HELSINGBORG

IACx3 AB
Planavägen 20, 254 70 Kattarp
0708-174050
johan@iacx3.se

NYBYGGNAD AV KOMPLEMENTBYGGNAD
FASADER
2023-06-27


SKALA 1:100

A-03

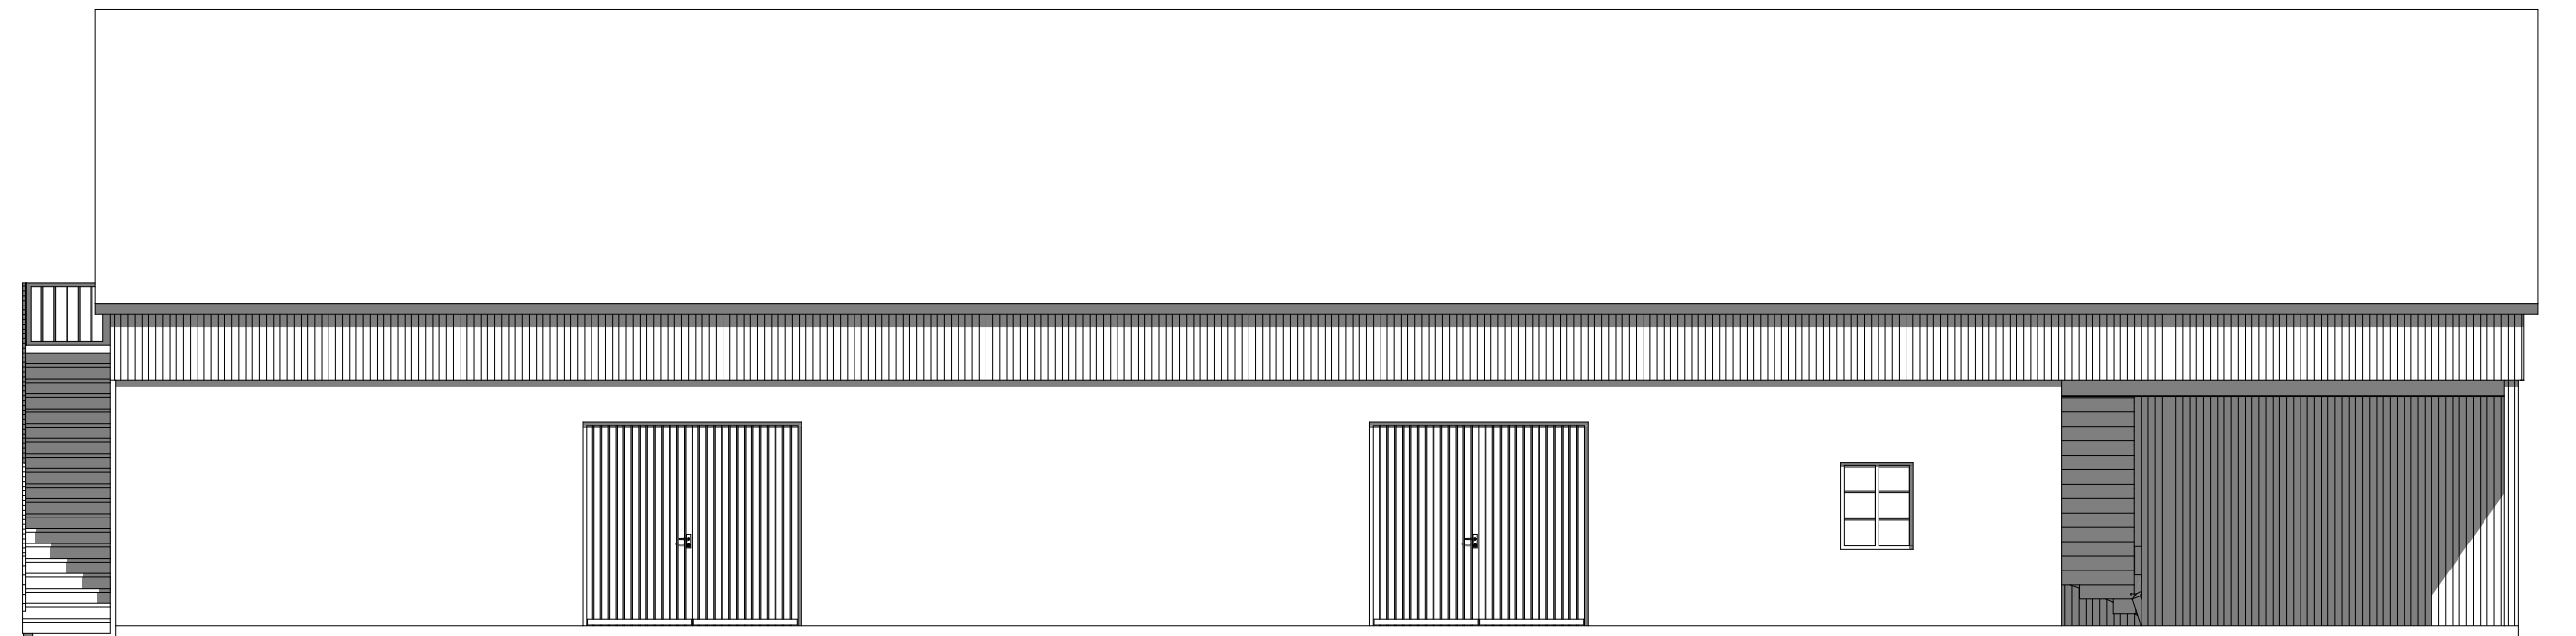

Fasad NO
1:100

MATERIAL
TAK SVART TRP PLÅT
FASADER VIT PUTS, GRÖN TRÄPANEL
PORTAR GRÖN TRÄ
FÖNSTER VIT PVC
DÖRRAR VIT TRÄ

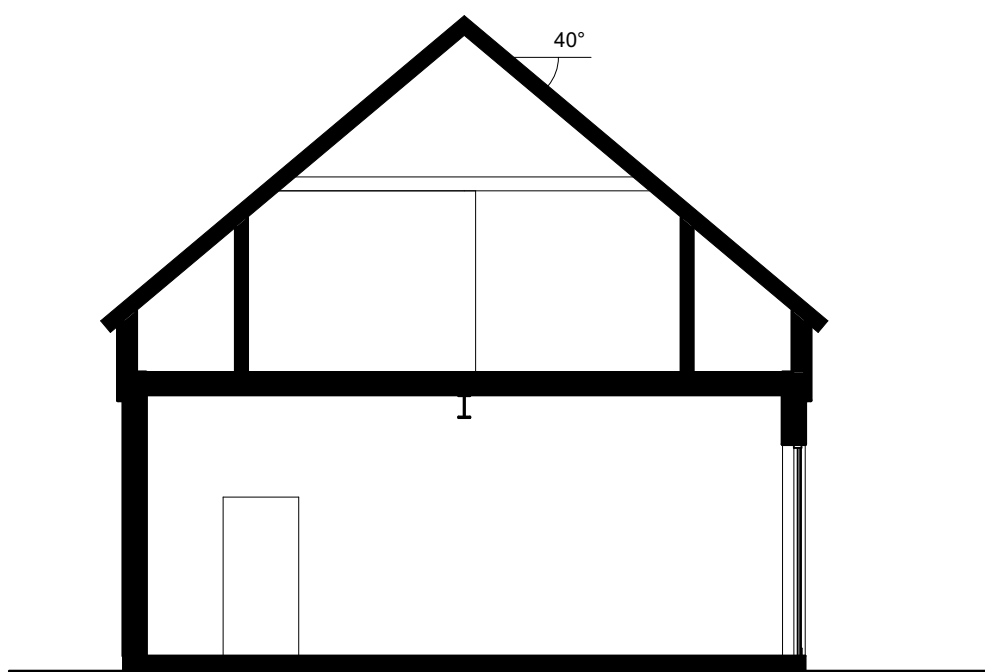

Sektion A-A
1:100

RELATIONSHANDLING

TORNHULT 2:17, HELSINGBORG

IACx3 AB
Planavägen 20, 254 70 Kattarp
0708-174050
johan@iacx3.se

NYBYGGNAD AV KOMPLEMENTBYGGNAD
FASAD, SEKTION
2023-06-27

SKALA 1:100

A-04